


План расположения кабинетов светодиодного экрана в пом. 1.1

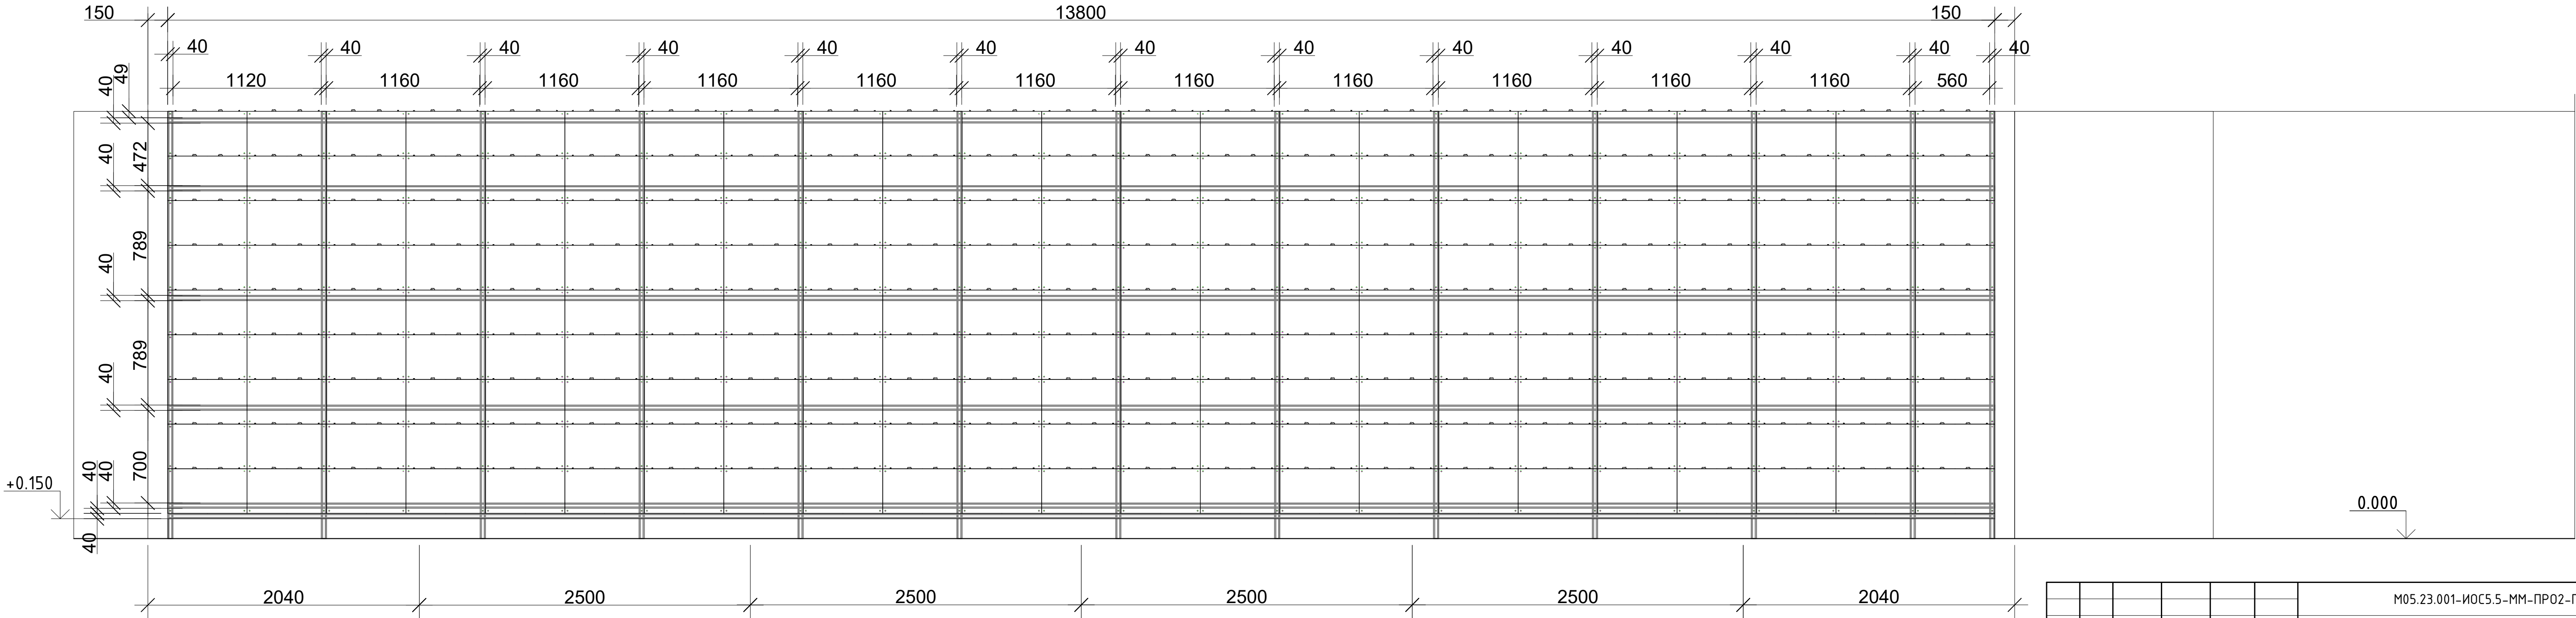

Исполнительный документ составлен правильно и соответствует действительному положению. Отклонения от проекта отсутствуют. Соответствует требованиям рабочей (проектной) и нормативной документации

Руководитель службы СК ООО "Уралком" _____ А.И. Базяев

Инженер производственного отдела КПРБ "РУКС" _____ А.И. Ишмухаметов

						М05.23.001-ИОС5.5-ММ-ПРО2-ГЧ		
						"Межвузовский студенческий кампус Евразийского научно – образовательного центра мирового уровня. I очередь – реконструкция здания по адресу: г. Уфа ул. ЗакиВалиди д. 32/2"		
Изм.	Н уч	Лист	Н док	Подпись	Дата			
Разраб.		Хусаинов				Исполнительная схема	Стадия	Лист
							ИД	1
Нач. Уч. ГИП		Федоров				План расположения кабинетов светодиодного экрана в пом. 1.1	ООО "Медиасервис"	