


Прокладка кабеля в гофрированных трубах

Приложение №1  
К акту №?-?  
От "?" месяц 2024 г.

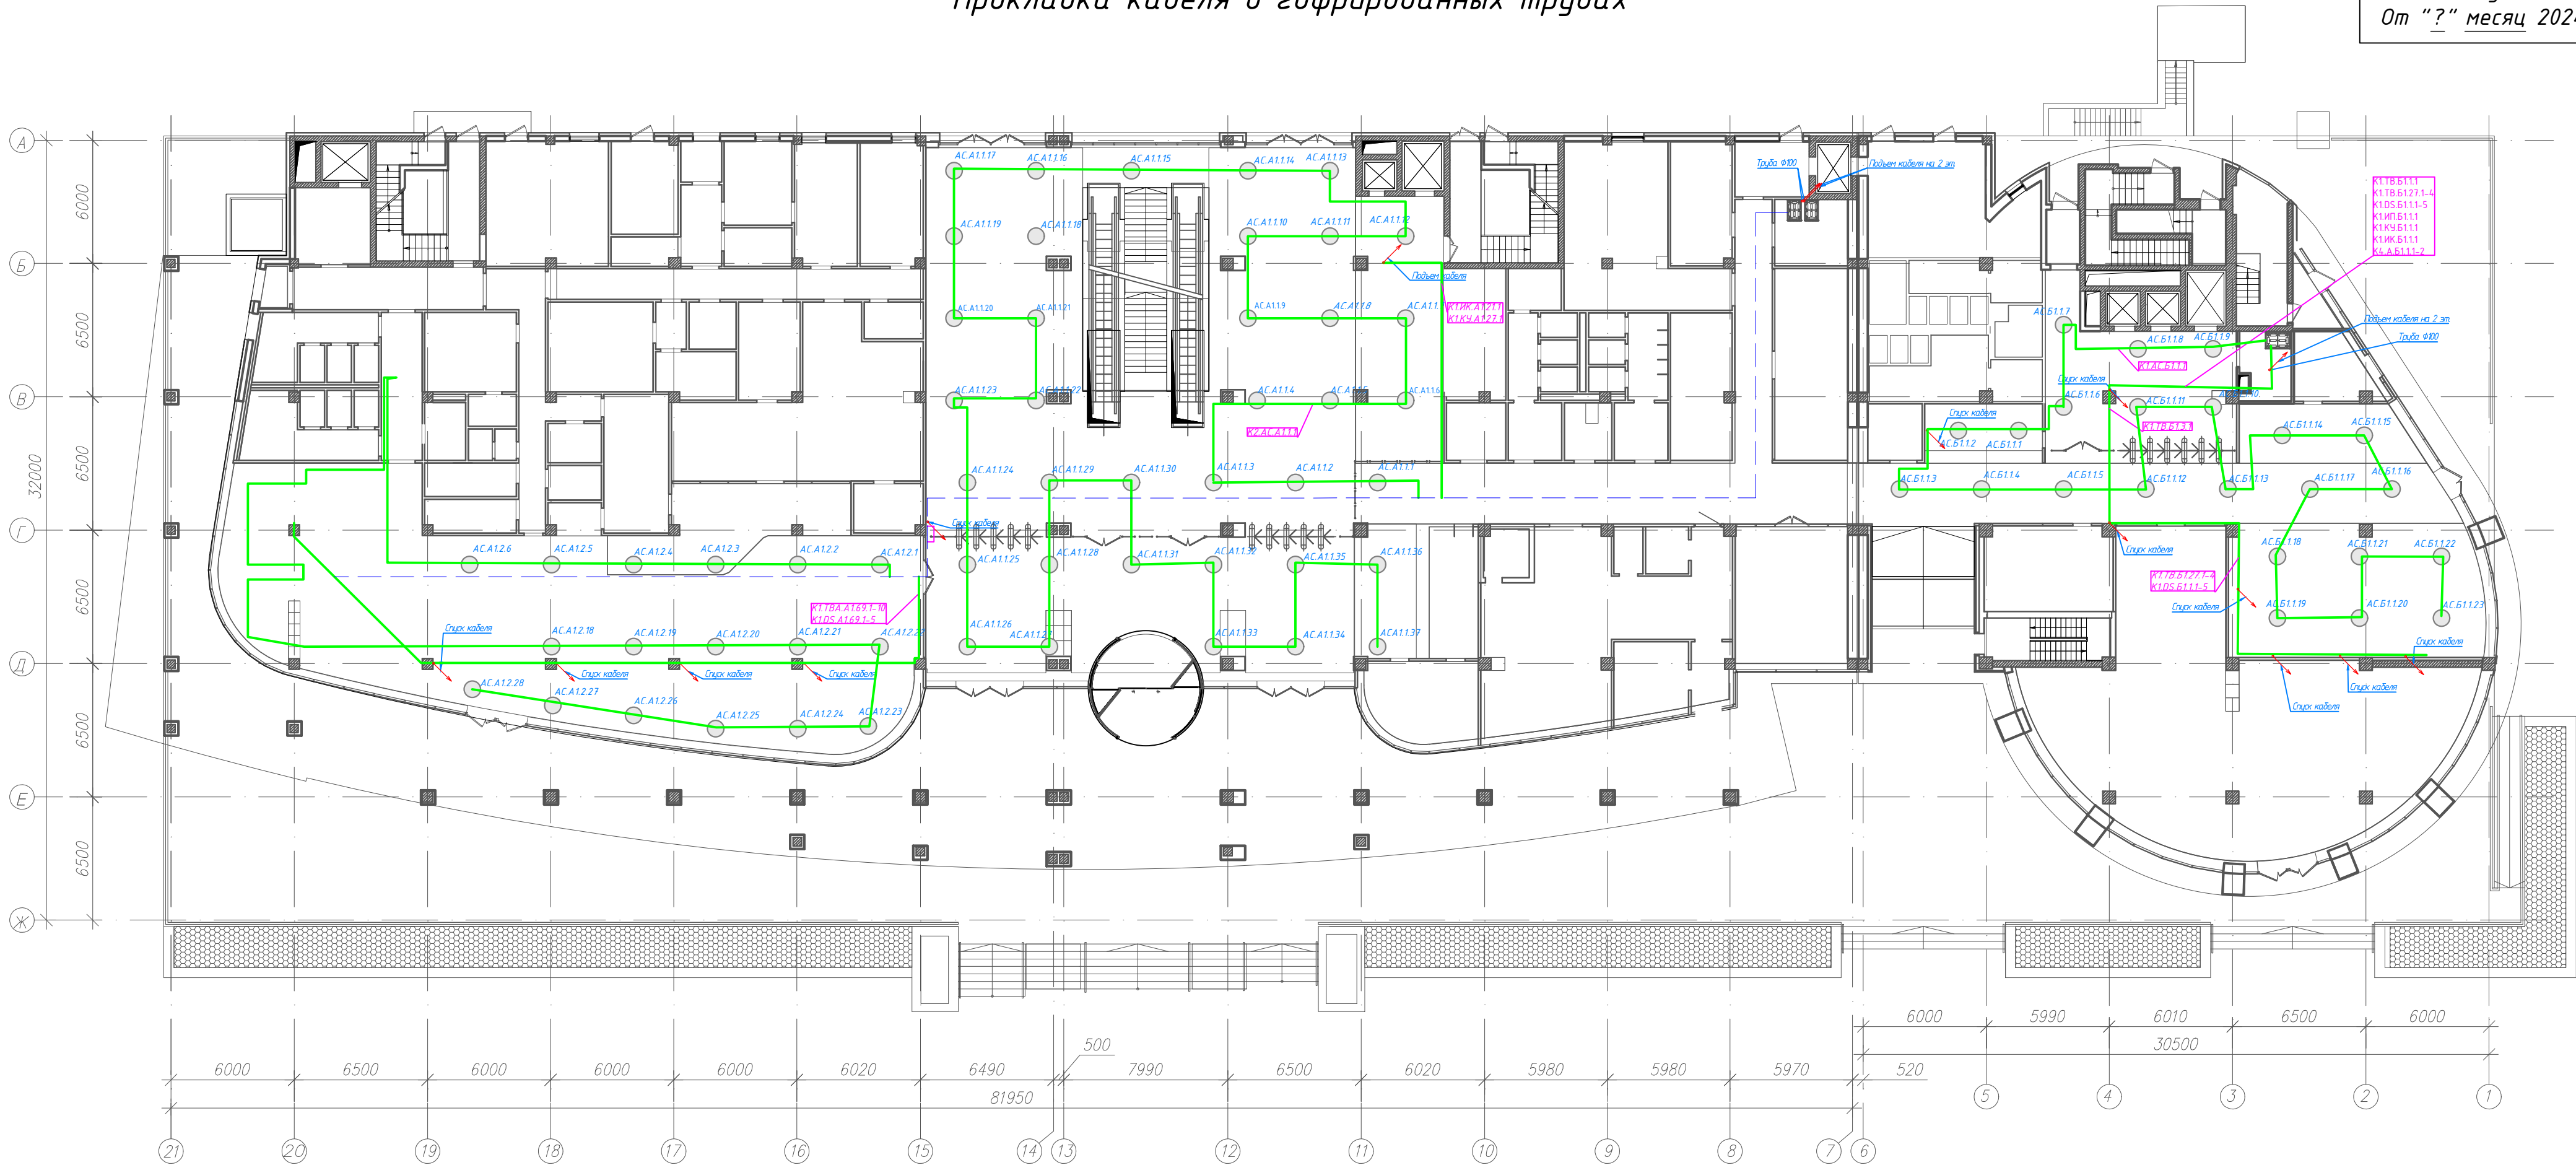

Условные обозначения:

- Кабель в гофрированных трубах
- - Громкоговоритель

Ведомость материалов		
Поз.	Наименование	Кол-во
1		
2		
3		
4		
5		
6		

Исполнительный документ составлен правильно и соответствует действительному положению.  
Отклонения от проекта отсутствуют.  
Соответствует требованиям рабочей (проектной) и нормативной документации.

Руководитель службы СК ООО "Уралком" \_\_\_\_\_ А.И. Базяев

Инженер производственного отдела КПРБ "РУКС" \_\_\_\_\_ А.И. Ишмухаметов

						Хз я по наитию делал			
						"Междузвездный студенческий кампус Евразийского научно – образовательного центра мирового уровня. I очередь – реконструкция здания по адресу: г. Уфа ул. ЗакиВалиди д. 32/2"			
Изм.	Кол.уч.	Лист	№ док.	Подп.	Дата	Исполнительная схема №1-?	Стадия	Лист	Листов
Разраб.		Шамиль Имам		ебать			ИД	1	1
						Прокладка кабеля в гофрированных трубах	ООО "Чивадачичи"		