



Устройство рулонной гидроизоляции на крыше 7-го этажа здания

Приложение №1
К акту № 6-КР
От "10" октября 2023г

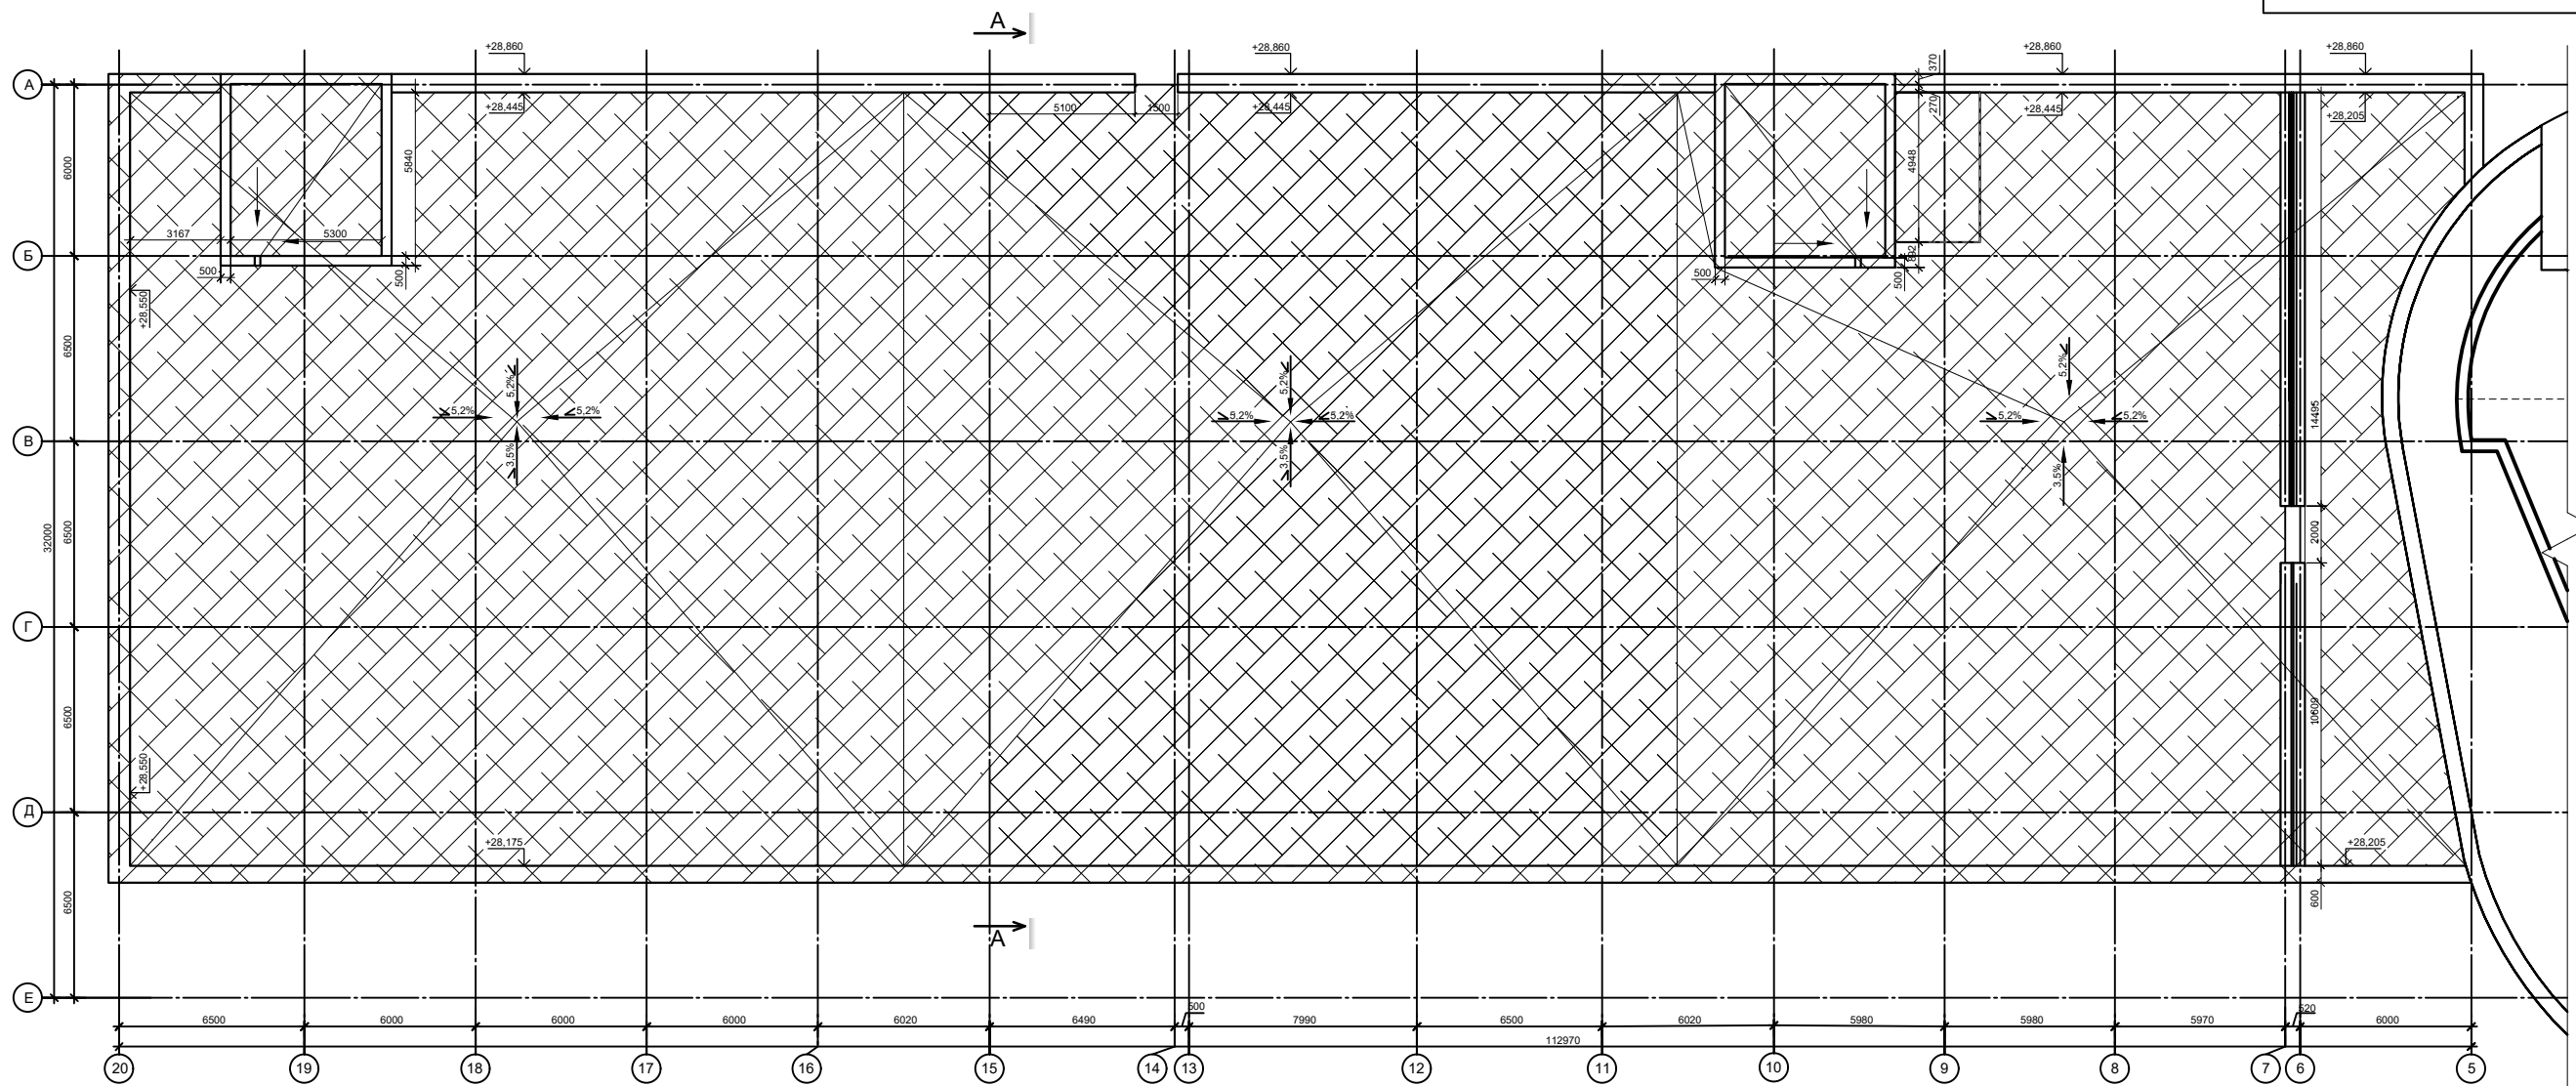

Разрез А-А

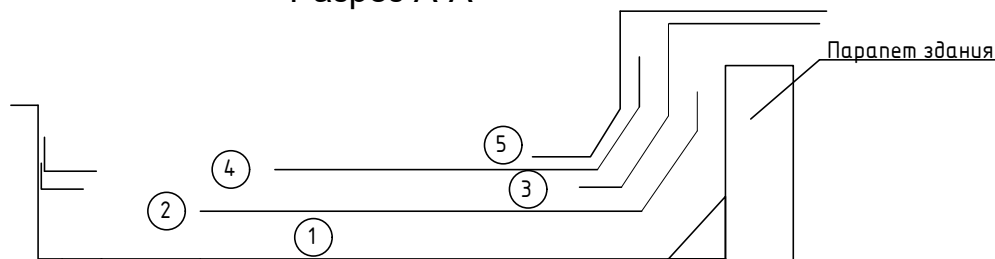

- 1) Огрунтовка основания праймером
2) Первый слой рулонной гидроизоляции "Техноэласт П ЭПП"
3) Примыкание 1-го слоя рулонной гидроизоляции "Техноэласт П ЭПП"
4) Второй слой рулонной гидроизоляции "Техноэласт К ЭКП"
5) Примыкание 2-го слоя рулонной гидроизоляции "Техноэласт К ЭКП"

Ведомость используемого материала


Наименование	Кол-во
Рулонная гидроизоляция Техноэласт К ЭКП	2480 м2

Исполнительный документ составлен правильно и соответствует действительному положению.
Отклонения от проекта отсутствуют.
Соответствует требованиям рабочей (проектной) и нормативной документации.

Руководитель службы СК ООО "Уралком" _____ А.И. Базяев

Инженер производственного отдела КПРБ "РУКС" _____ А.И. Ишмухаметов

Условные обозначения:

 - Устройство рулонной гидроизоляции

						К-1-Р-КР			
						Межвузовский студенческий кампус Евразийского научно - образовательного центра мирового уровня. I очередь - реконструкция здания по адресу: г. Уфа ул. Заки Валиди, д.32/2			
Изм.	Кол.уч	Лист	№ док.	Подпись	Дата	Исполнительная схема №6-КР	Стадия	Лист	Листов
Разраб.							ИД	1	1
						Устройство второго слоя и примыканий рулонной гидроизоляции кровли 7-го этажа здания в осях 5-20/А-Е на отм. +27.485	ООО "Уралком"		